




TOMTGRÄNS
FASAD MOT
NORR

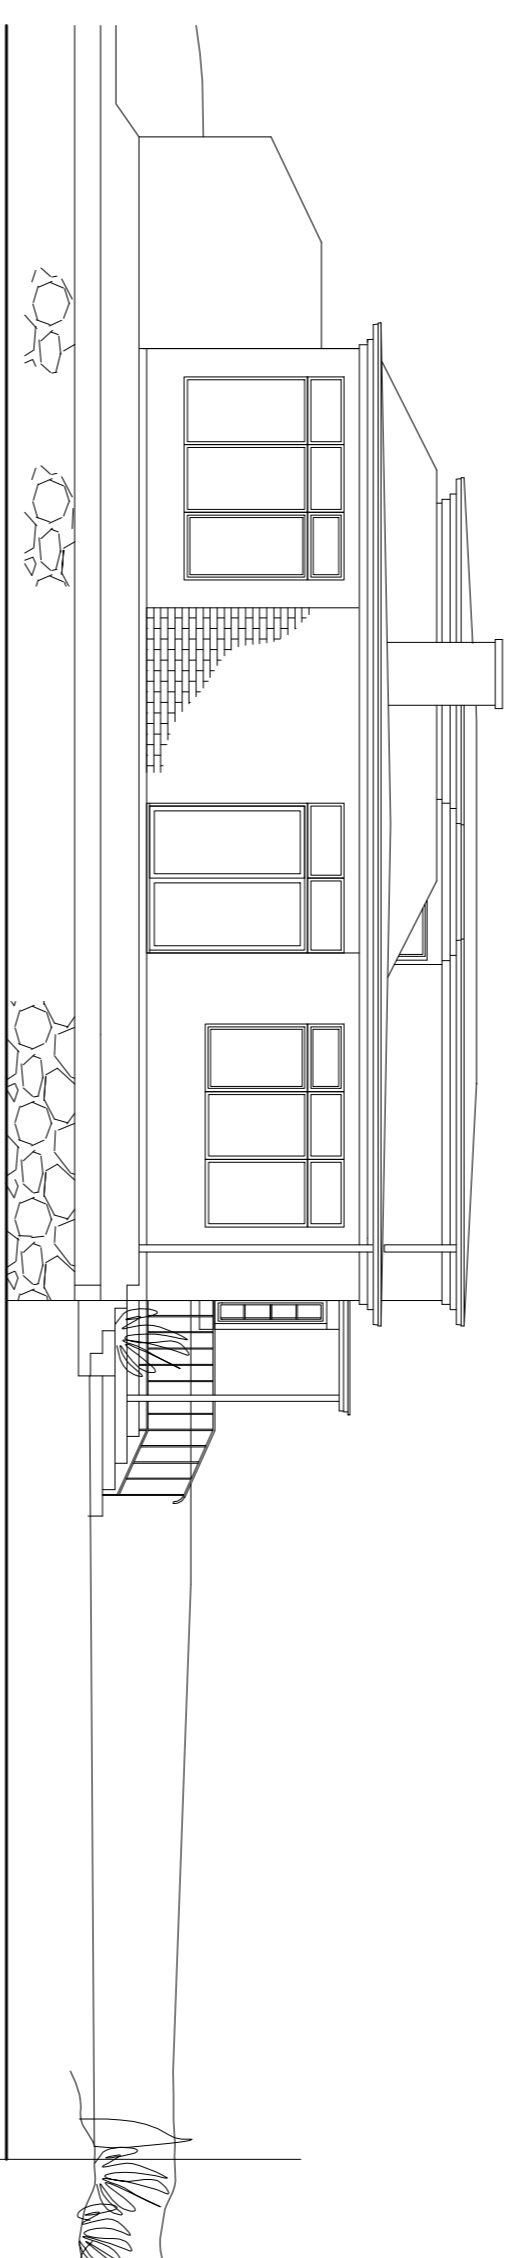

FASAD MOT
SÖDER

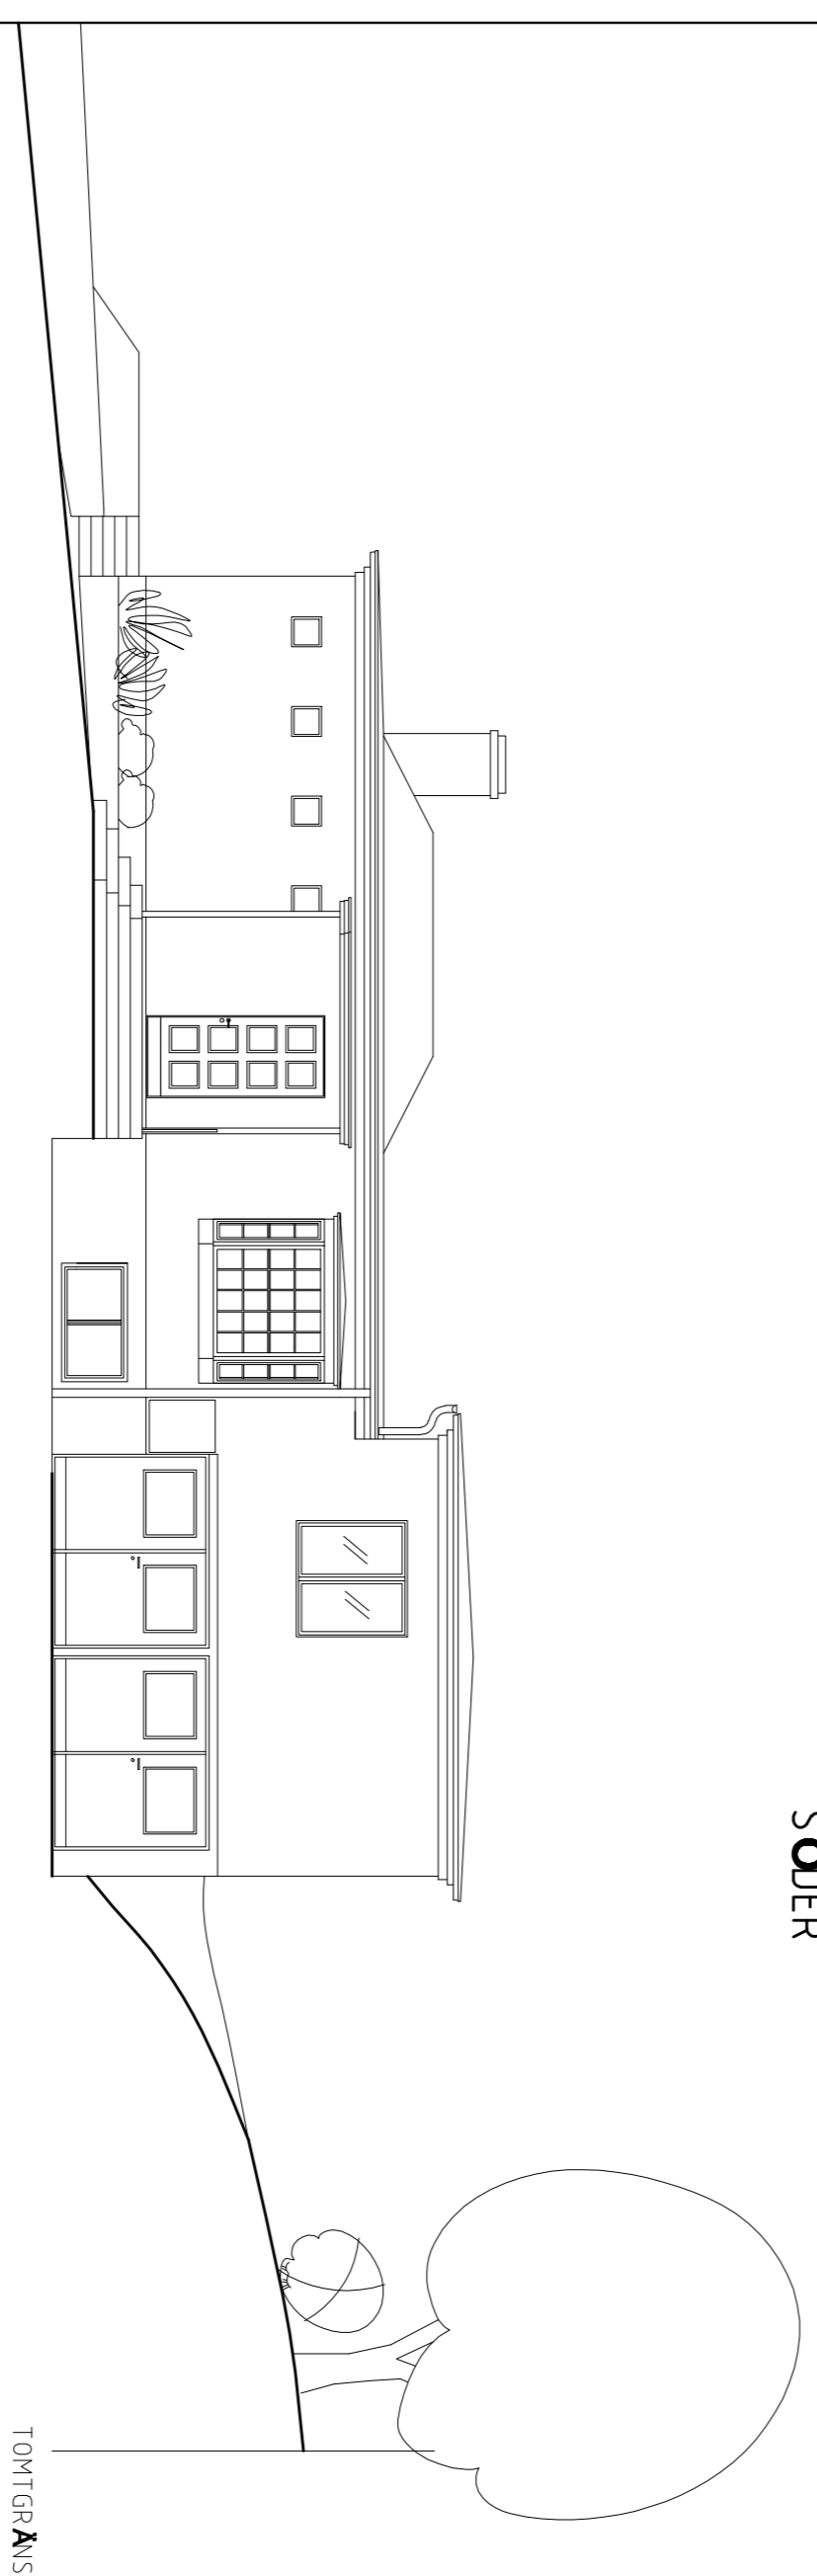

FASAD MOT
ÖSTER

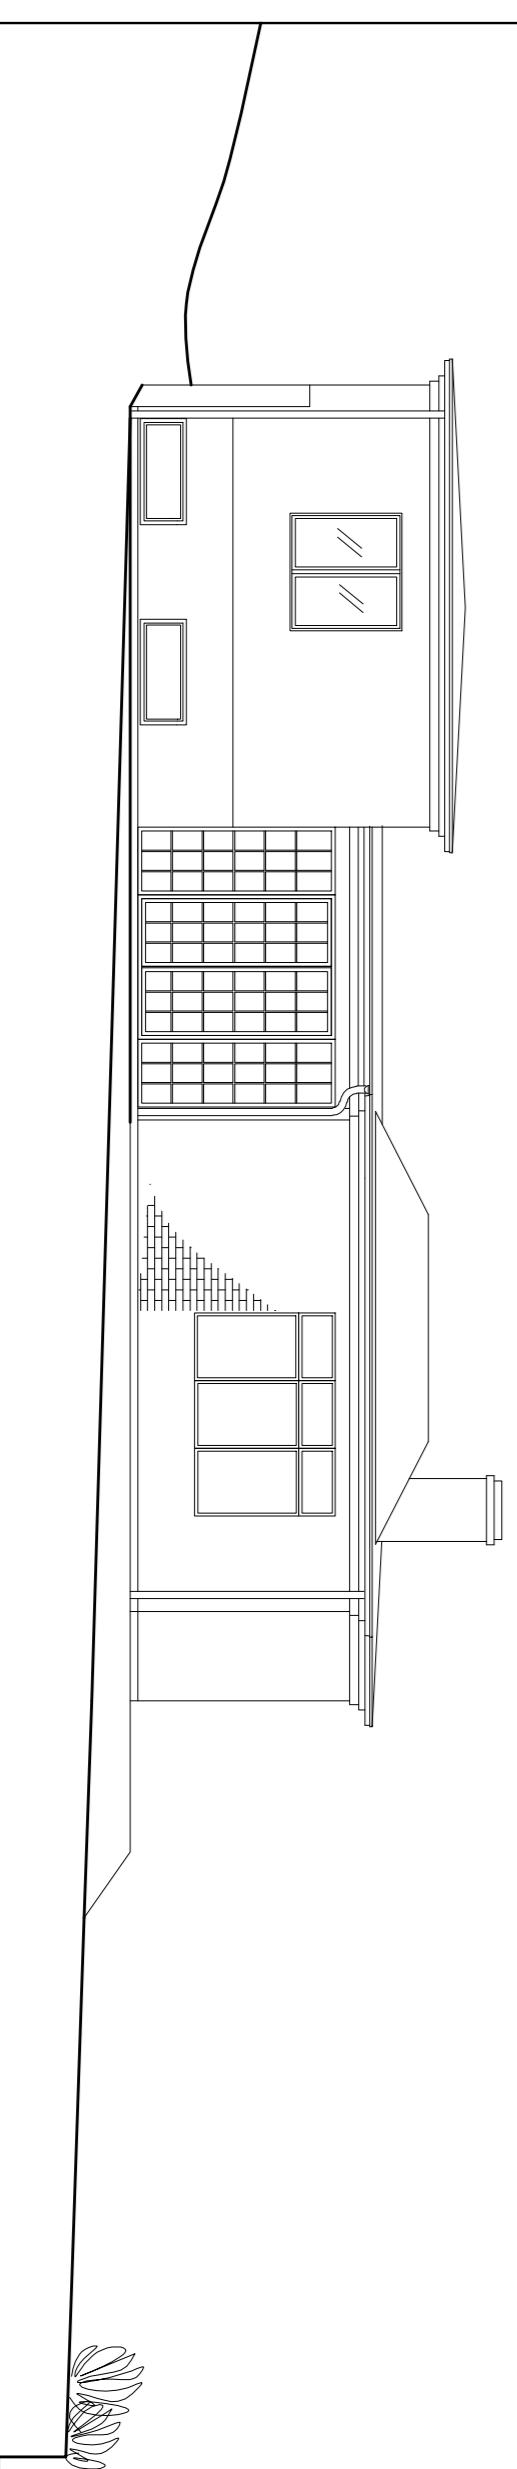

FASAD MOT
VÄSTER

RELATIONSHANDLING

FREDERIK JONSSON ARCHITECTUR & BYGGNATION AB
 skellefteå/gerd 14, djursholm
 © Fredrik Jonsson

UPPDRAGS NR: 07/14 AV: HANDTÄGARE:
 DATUM: 07/02/27 ANSÖKAN: PEDER JONSSON ark. SAR/NSA

GERD 14, DJURSHOLM "VILLA TOLL"
 NYBYGGNAD
 PLANER KV. BY
 FASADER

SKALA: 1:100
 NUMMER: A01

BET	ANT	INRIKEN AVSER	DATUM	SGN